PROJEKT ZAMIENNY DO PROJEKTU BUDOWLANEGO KOMPLEKSU OŚWIATOWEGO W KAMIONKACH gm. ŁĄCZNA, (DZ.NR 1003)

– PROJEKT ZAGOSPODAROWANIA TERENU (1:500)

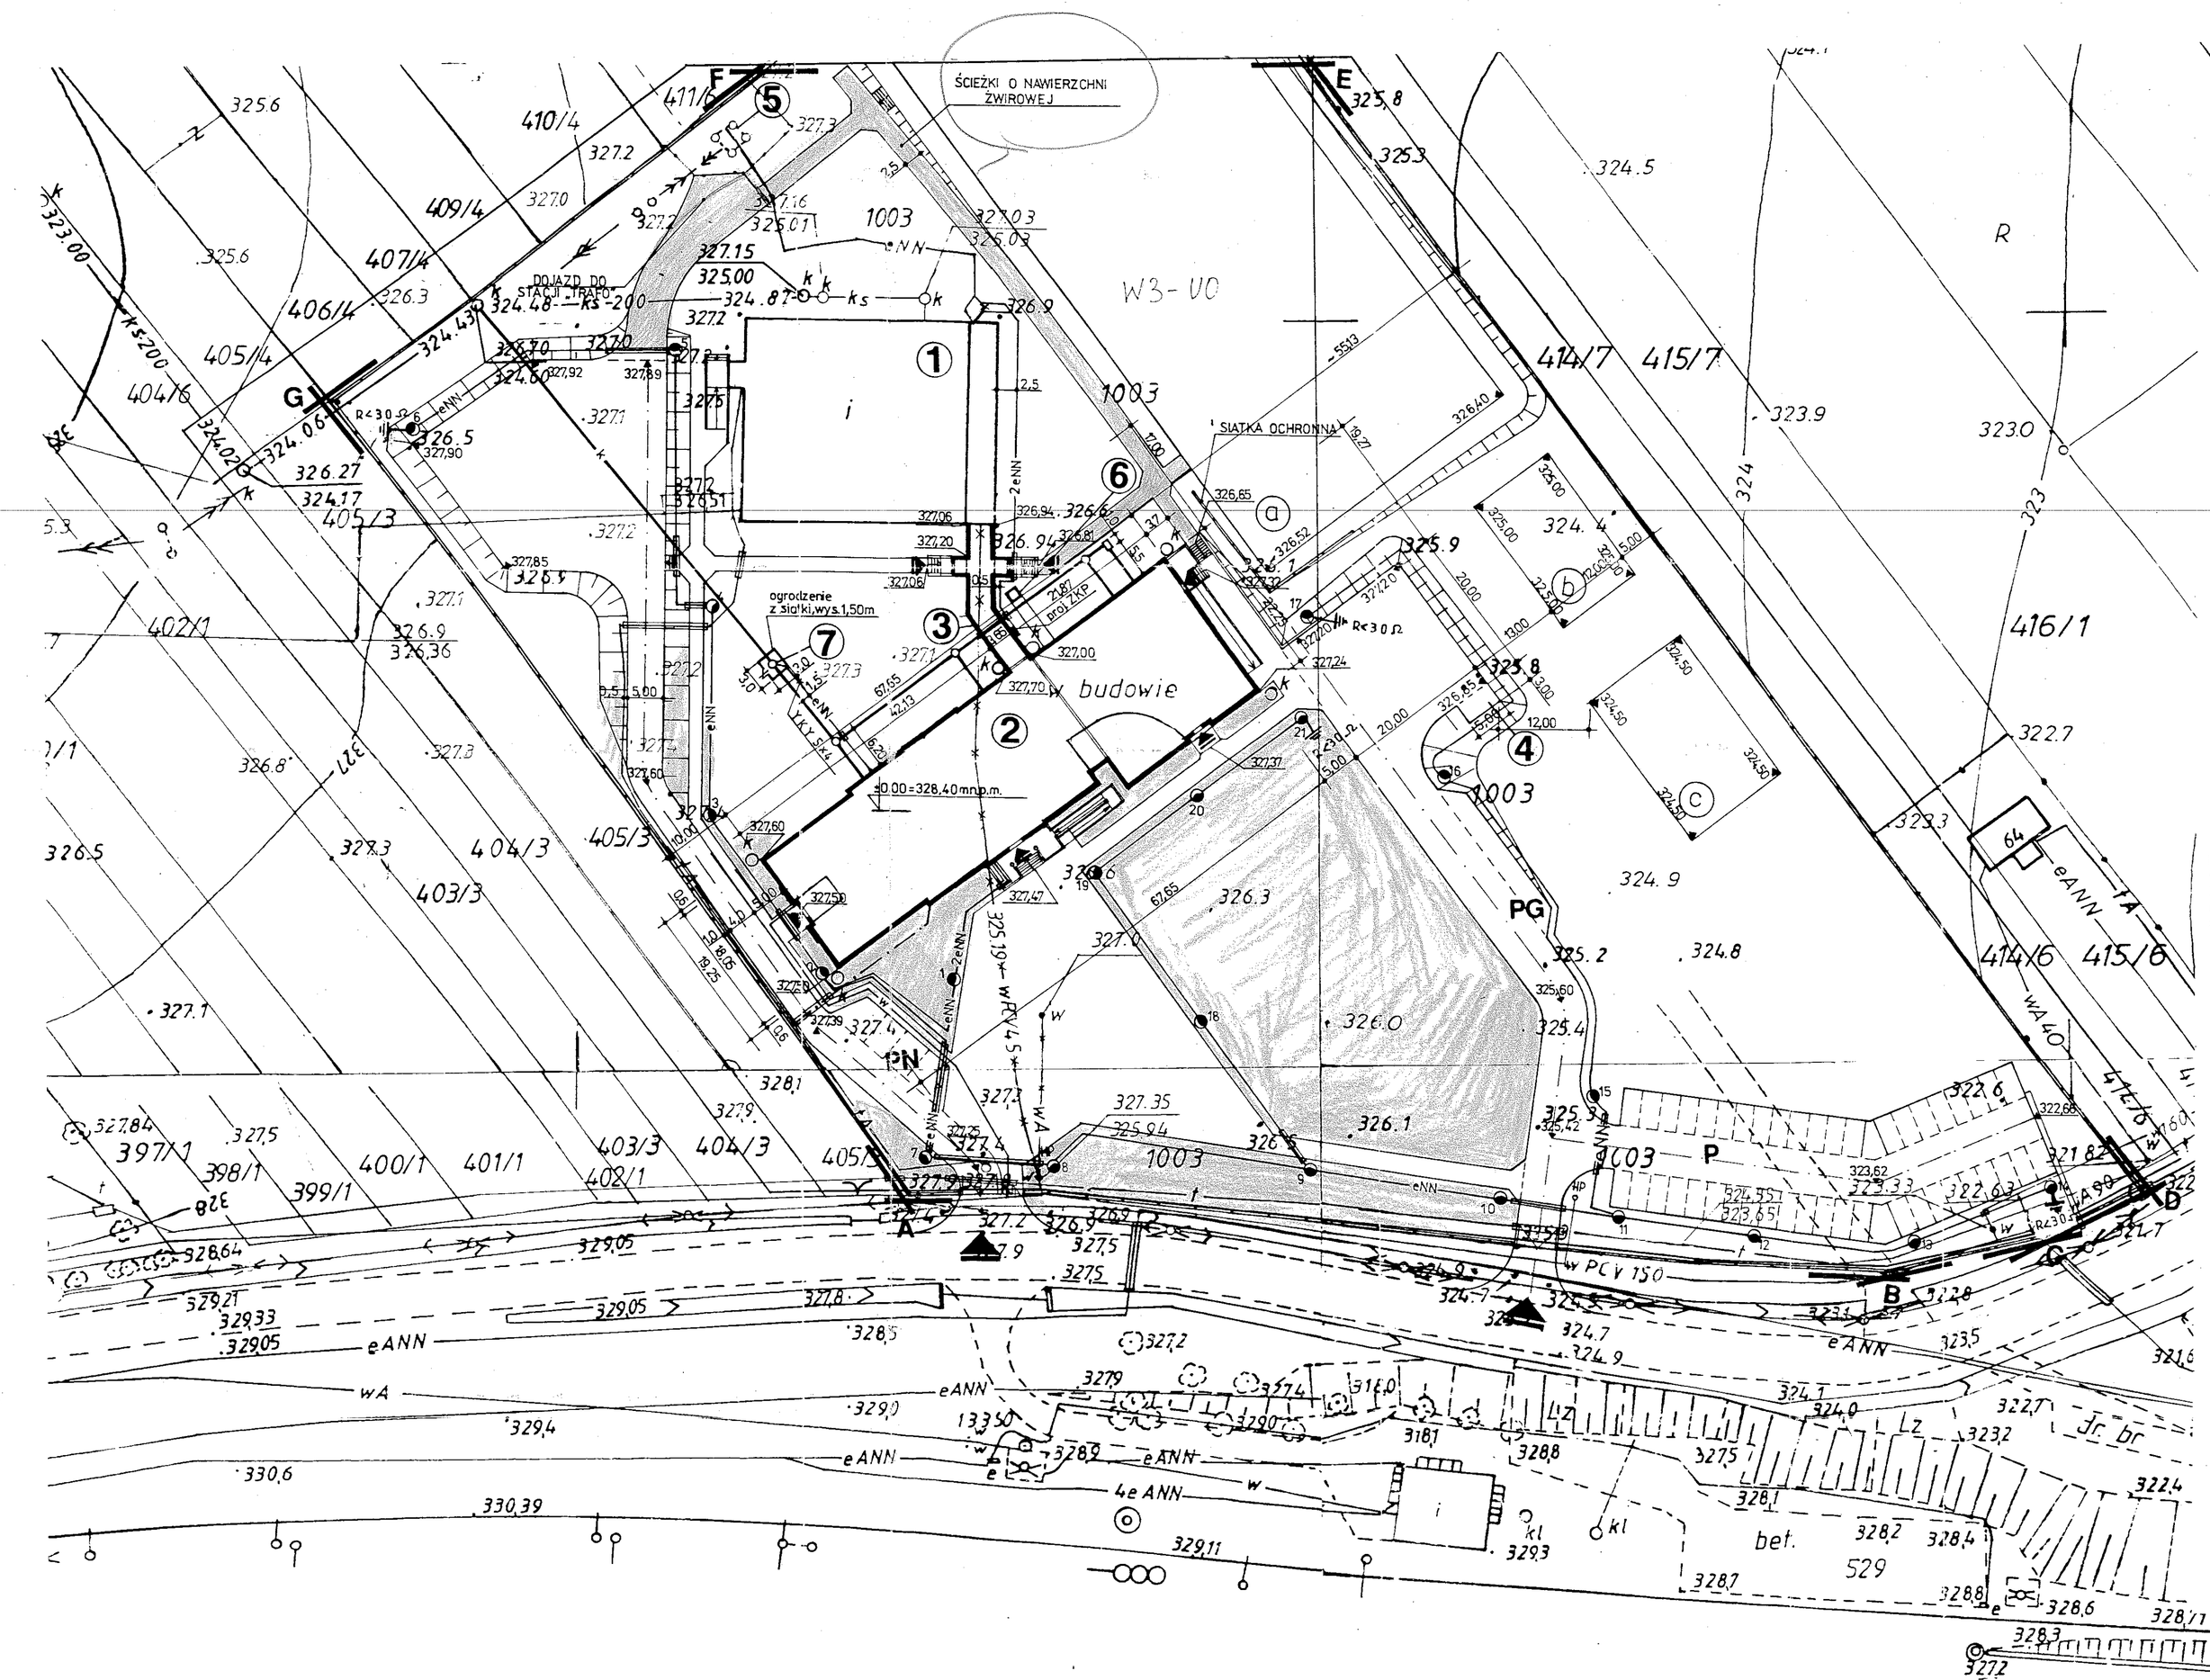

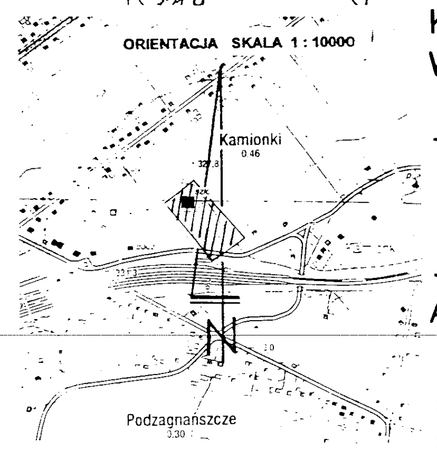

woj. świętokrzyskie
pow. skarżyski

MAPA DO CELÓW PROJEKTOWYCH
Przeskalowanie 1 : 500
gm. Łączna
obr. Czerwona Górka dz nr. 1003
S. 144. 132. 064 , 144. 132. 073
S. 144. 132. 112 , 144. 132. 121

Mapa aktualna w granicach lokalizacji na dzień 17. 02. 2006r.
Granice działek przyjęto z ewidencji gruntów.
Nie wyklucza się istnienia w terenie innych nie wykazanych na niniejszej mapie urządzeń podziemnych, które nie były zgłoszone do inwentaryzacji i których nie odnaleziono w terenie

Wykonawca :
GEODETA UPRAWNIONY
Świ. MGPiB nr 0005, tel. 332-2[illegible]
ul. Sikorskiego [illegible] Skarżysko-Kam.
kom. 0604[illegible]

STAROSTA SKARŻYSKI
Powiatowy Ośrodek Dokumentacji Geodezyjnej i Kartograficznej w Skarżysku-Kamiennej
W oparciu o znaczonym lewą czerwoną dołączane aktualizacji treści mapy zasadniczej. Dokumentację i zbiorczą aktoprzesłaną przyjęto do zasobu powiatowego w dniu 28.02.2006r.
i zaewidencjonowano pod nr SHP. 3/2006
Niniejsza mapa może służyć do celów projektowych.
Projektowane obiekty budowlane wymagające pozwolenia na budowę podlegają wytyczeniu i inwentaryzacji powykonawczej przez jednostki uprawnione do wykonywania prac geodezyjnych.
Skarżysko - Kam. 28 LUT. 2006
z up. STAROSTY
mgr inż. Dariusz Chojnacki
INSPEKTOR
w Wydziale Geodezji Kartografii, Katastru i Gospodarki Nieruchomościami

LEGENDA:

A,B,C,D,E,F,G–A – GRANICA INWESTYCJI

1. – ISTNIEJĄCY BUDYNEK SALI GIMNASTYCZNEJ
2. – PROJEKTOWANY BUDYNEK SZKOŁY PODSTAWOWEJ Z GIMNAZJUM
3. – PROJEKTOWANY ŁĄCZNIK
4. – PLACYK NA EKOLOGICZNY KONTENER NA ŚMIECI
5. – ISTNIEJĄCA STACJA TRANSFORMATOROWA
6. – PROJEKTOWANA CZERPNIA POWIETRZA
7. – PRZEPOMPOWNIA ŚCIEKÓW

a – BOISKO DO GRY W PIŁKĘ NOŻNĄ
b – BOISKO DO SIATKÓWKI
c – BOISKO DO KOSZYKÓWKI

PN – PARKING DLA NIEPEŁNOSPRAWNYCH (4 STANOWISKA)
P – PARKING (46 STANOWISK)
PG – ZATOKA PARKINGOWA DLA GIMBUSÓW

– BUDYNKI ISTNIEJĄCE
– BUDYNKI PROJEKTOWANE
– RZĘDNE WYSOKOŚCIOWE
– WJAZDY I WEJŚCIA
– DROGI, CHODNIKI I NAWIERZCHNIE UTWARDZONE
– OGRODZENIE
– ZIELEŃ PROJEKTOWANA

– PROJEKTOWANY KABEL TELEFONICZNY DOZIEMNY
– PROJEKTOWANA RURA OCHRONNA NA KABLACH TELEFONICZNYCH
eNN – PROJEKTOWANY KABEL NN ZASILAJĄCY
eNN – PROJ. LINIA OŚWIETLENIA ZEWN. (KABLOWA)
eNN – PROJEKTOWANA RURA OCHRONNA NA KABLACH ENERGETYCZNYCH
w – ISTNIEJĄCE PRZYŁĄCZE WODOCIĄGOWE DO DEMONTAŻU
w – PROJEKTOWANE PRZYŁĄCZE WODOCIĄGOWE
k – PROJEKTOWANE PRZYŁĄCZE KANALIZACYJNE

BILANS TERENU:

Zabudowa istniejąca:	– 933,90m²
Zabudowa projektowana:	– 1428,90m²
Tereny utwardzone:	– 4396,50m²
Tereny sportowe:	– 3609,70m²
Tereny zielone:	–13432,50m²

Powierzchnia działki w granicach opracowania: –23801,50m²

33.

PRACOWNIA PROJEKTOWA "PROJEKT-BUD"
25-310 Kielce ul. Kościuszki 11/109
tel./fax. (0-41) 3445231

Tytuł projektu: PROJEKT ZAMIENNY DO PROJEKTU BUDOWLANEGO KOMPLEKSU OŚWIATOWEGO W KAMIONKACH gm. ŁĄCZNA, (DZ.NR 1003)

Obiekt:	SZKOŁA PODSTAWOWA Z GIMNAZJUM	Skala:	
Tytuł rys.	PLAN OŚW.TERENU KOMPL. OŚWIATOWEGO	Nr rys. 18	
Stadium:	PROJEKT BUDOWLANY	Data: 03.2006r.	
Branża:	ELEKTRYCZNA	Nr uprawnień:	Podpis: Data:
Projektował:	inż. Mieczysław Turek	stw. 35/77	03.2006r.
Sprawdził:	mgr inż. Ryszard Sierant	KL. 322/88	03.2006r.

UWAGI:
1. Projekt jest własnością Pracowni Projektowej "PROJEKT-BUD" Kielce. Bez zgody Projektanta nie wolno go kopiować i udostępniać osobom trzecim.
2. Roboty należy wykonać zgodnie z obowiązującymi przepisami i normami oraz zasadami sztuki budowlanej.
3. Wszystkie zastosowane materiały i wyroby budowlane powinny posiadać aktualne świadectwa dopuszczenia do stosowania w budownictwie.
4. Wszelkie zamienniki, rozwiązania zmiany w projekcie konstrukcyjnym wymagają zgody projektanta.